容　量　図

北　王　丸

PLINCIPAL PARTICULER

LENGTH	(O. A)	59M51
LENGTH	(L. R)	55M20
LENGTH	(P. P)	52M50
BREADTH	(M^{LD})	9M20
DEPTH S. SUT.	(M^{LD})	6M30
DEPTH UPP. D^K	(M^{LD})	4M00
DRAFT	(M^{LD})	3M80

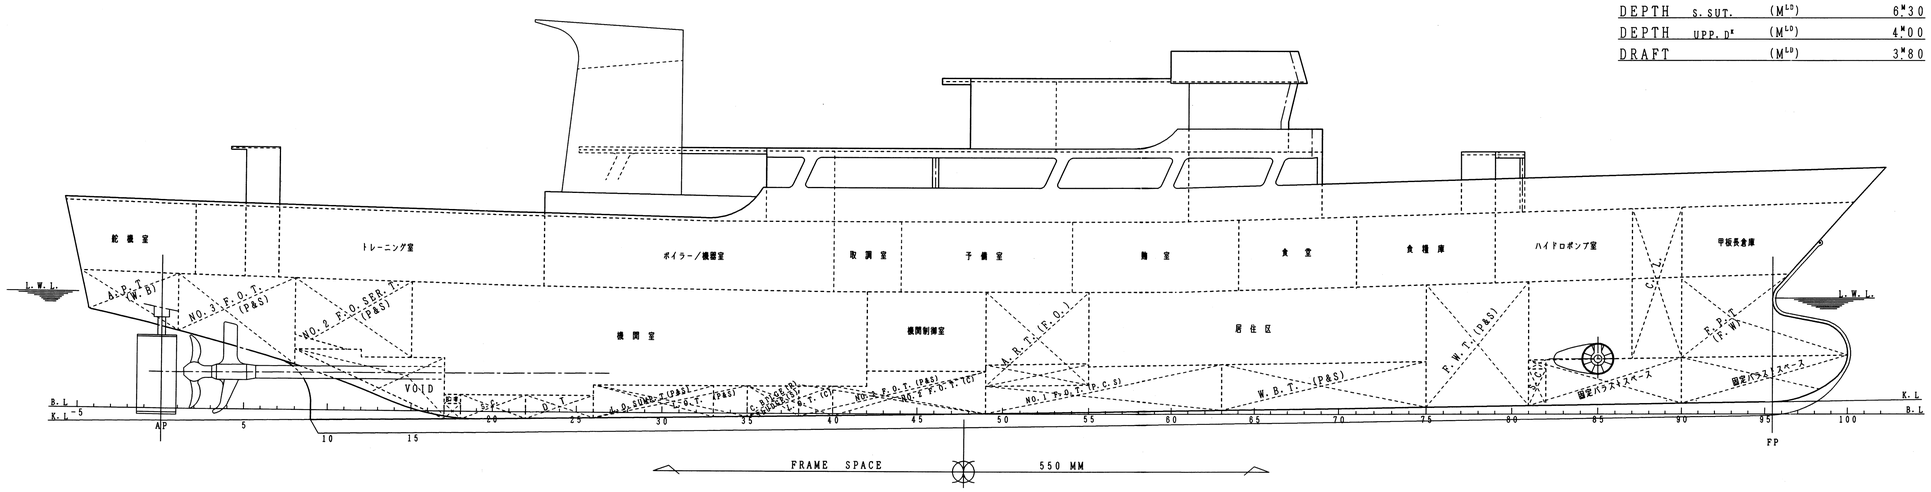

HOLD PLAN

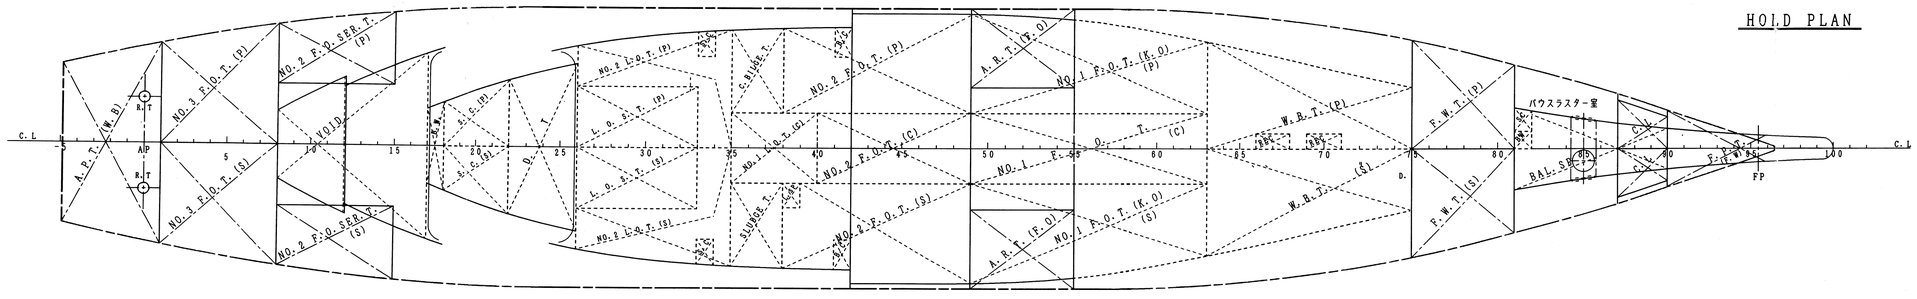

名称	位置	容積 (m³) 100%	容積 (m³) 96%	重量 (kt)	図G (m)	KG (m)
燃料油(A OIL) (ρ=0.86)						
No. 1 F. O. T. (C)	FR. 49-63	20.94	20.10	17.29	-4.98	0.77
No. 2 F. O. T. (P)	FR. 38-49	14.45	13.87	11.93	1.90	0.81
No. 2 F. O. T. (C)	FR. 40-49	14.00	13.44	11.56	1.63	0.68
No. 2 F. O. T. (S)	FR. 38-49	14.17	13.60	11.70	1.82	0.82
No. 3 F. O. T. (P)	FR. 1- 8	21.01	20.17	17.35	23.59	3.52
No. 3 F. O. T. (S)	FR. 1- 8	21.01	20.17	17.35	23.59	3.52
ANT. R. T. (C)	FR. 49-55	57.71	55.40	47.64	-2.33	2.38
No. 2 F.O.SER.T(P)	FR. 8-15	12.97	12.45	10.71	19.72	3.39
No. 2 F.O.SER.T(S)	FR. 8-15	12.97	12.45	10.71	19.72	3.39
TOTAL		189.23	181.65	156.24		
燃料油(K OIL) (ρ=0.84)						
No. 1 F. O. T. (P)	FR. 49-63	16.46	15.80	13.27	-4.89	0.92
No. 1 F. O. T. (S)	FR. 49-63	16.46	15.80	13.27	-4.89	0.92
TOTAL		32.92	31.60	26.54		

名称	位置	容積 (m³) 100%	容積 (m³) 96%	重量 (kt)	図G (m)	KG (m)
潤滑油 (ρ=0.87)						
No. 1 L. O. T. (C)	FR. 35-40	5.70	5.47	4.76	5.63	0.44
No. 2 L. O. T. (P)	FR. 26-35	5.22	5.01	4.36	8.66	0.57
No. 2 L. O. T. (S)	FR. 26-35	5.22	5.01	4.36	8.66	0.57
L. O. S. T. (P)	FR. 26-33	6.73	6.46	5.62	10.04	0.45
L. O. S. T. (S)	FR. 26-33	6.73	6.46	5.62	10.04	0.45
TOTAL		29.60	28.41	24.72		
その他						
CLEAN BILGE T. (P)	FR. 35-38	2.48			6.17	0.58
SLUDGE T. (S)	FR. 35-38	2.48			6.17	0.58
D. T (C)	FR. 22-26	4.02			13.02	0.23

名称	位置	容積 (m³) 100%	容積 (m³) 96%	重量 (kt)	図G (m)	KG (m)
清水 (ρ=1.00)						
F. P. T. (C)	FR. 90-FE	10.79		10.79	-24.86	3.10
F. W. T. (P)	FR. 75-81	26.41		26.41	-16.57	2.74
F. W. T. (S)	FR. 75-81	26.41		26.41	-16.57	2.74
TOTAL		63.61		63.61		
バラスト (ρ=1.025)						
W. B. T. (P)	FR. 63-75	16.19		16.59	-11.34	1.10
W. B. T. (S)	FR. 63-75	18.01		18.46	-11.35	1.08
A. P. T. (C)	A. E-FR. 1	17.57		18.01	27.14	3.91
TOTAL		51.77		53.06		

図面来歴

本図は当社にて作製する。
平成10年12月 5日

完成図

北海道殿

北王丸

容量図

鋼製四九九噸型漁業取締船

尺度	1/100
工事番号	S-1167

楢崎造船株式会社
生産技術部

部長	副部長	課長	係長	担当	製図
徳田				畠	

製図	平成10年12月 5日
類別番号	CC-100